


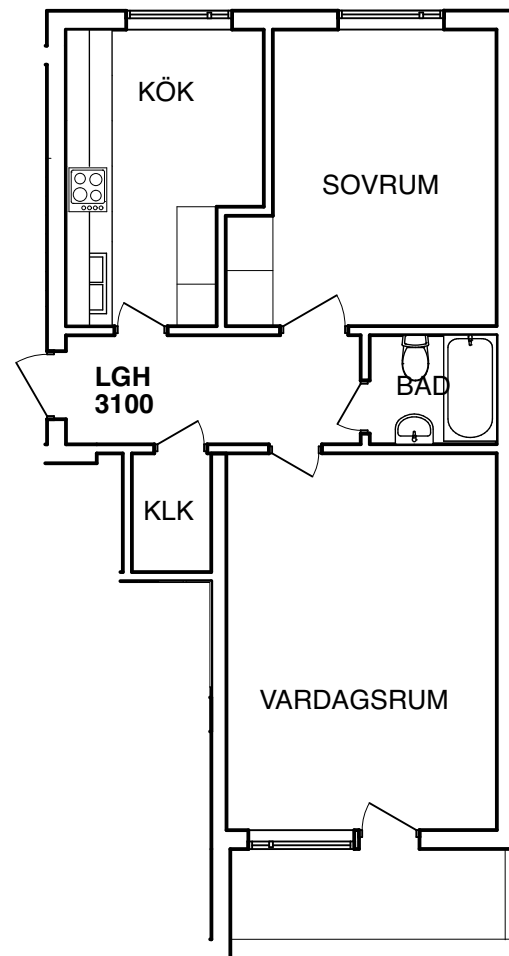

FÖRESKRIFTER

DESSA HANDLINGAR ÄR AVRITADE FRÅN
ANALOGT UNDERLAG

DE FÅR ANVÄNDAS UTAN INTRÅNG PÅ
UPPHOVSRÄTT
UNDER FÖRUTSÄTTNING ATT PROJEKTÖREN
TAR ÖVER HELA ANSVARET FÖR
HANDLINGENS RIKTIGHET

ALLA MÅTT KONTROLLERAS PÅ PLATS

DENNA HANDLING ÄR UPPRÄTTAD AV
WALTHER ARKITEKTER, LIDINGÖ
070-5515152

DWG FINNS TILLGÄNGLIGA

BET	ANT	ÄNDRING AVSER	DATUM	SIGN
RELATIONSHANDLING				
KV RATTEN NYNÄSHAMN				
walther arkitekter ab Södra Kungsvägen 65 181 32 Lidingö tel 070-551 51 52 waltherark@swipnet.se				
UPPDRAG NR		RITAD AV UW	HANDLÄGGARE ÅW	
DATUM 2018 10 10		ANSVARIG ÅW		
URBANO HEIMDALSVÄGEN 22, 2 TR, LGH 3100				
SKALA 1:100 vid A4		NUMMER		BET