



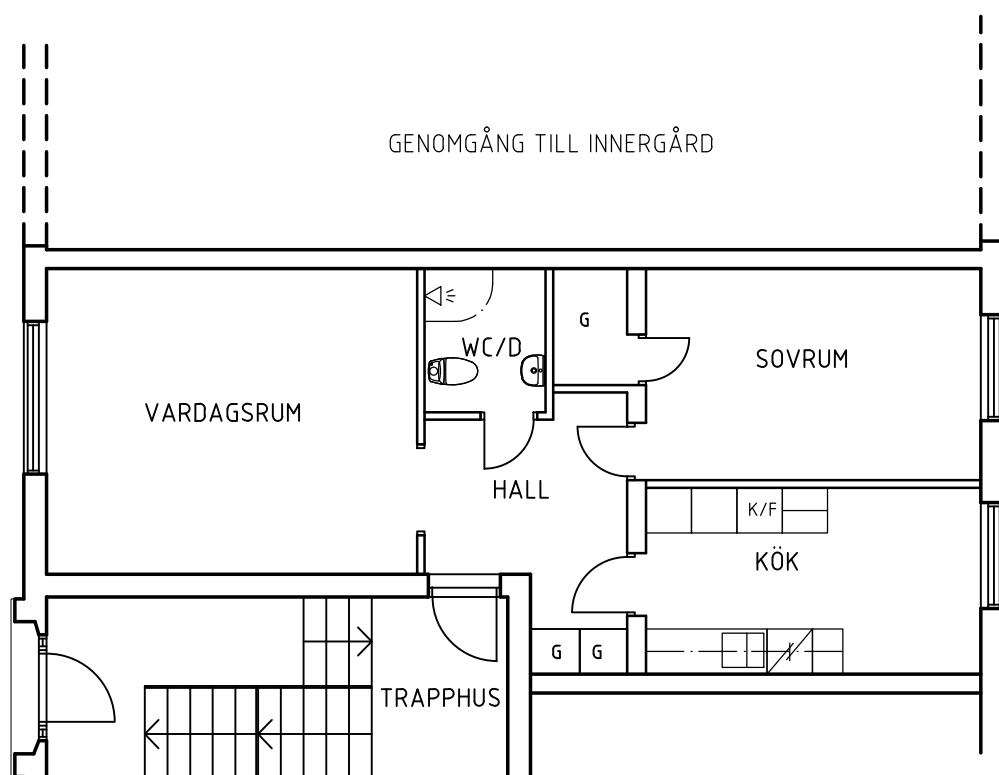

BOTTENPLAN

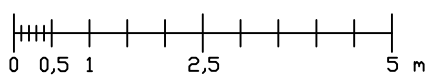

BET	ANT	ÄNDRINGEN AVSER	SIGN	DATUM
RELATIONSHANDLING				
KV BRAXEN 20				
LINKÖPINGS KOMMUN				
CENTRUM FÖRVALTNING AB				
Platensgatan 9c Box 58 581 02 Linköping			tel 013 - 25 36 60 fax 013 - 25 36 61	
UPPDRAG NR	RITAD AV BT	HANDLÄGGARE Stefan Åhman		
DATUM 2011-05-30	ANSVARIG Stefan Åhman			
LGH NR 19-39				
BOTTENPLAN				
SNICKAREGATAN 16B				
SKALA 1:100	NUMMER A30-1939			I BET